


金贸大厦新建配套用房竣工图

3334.33-593.27

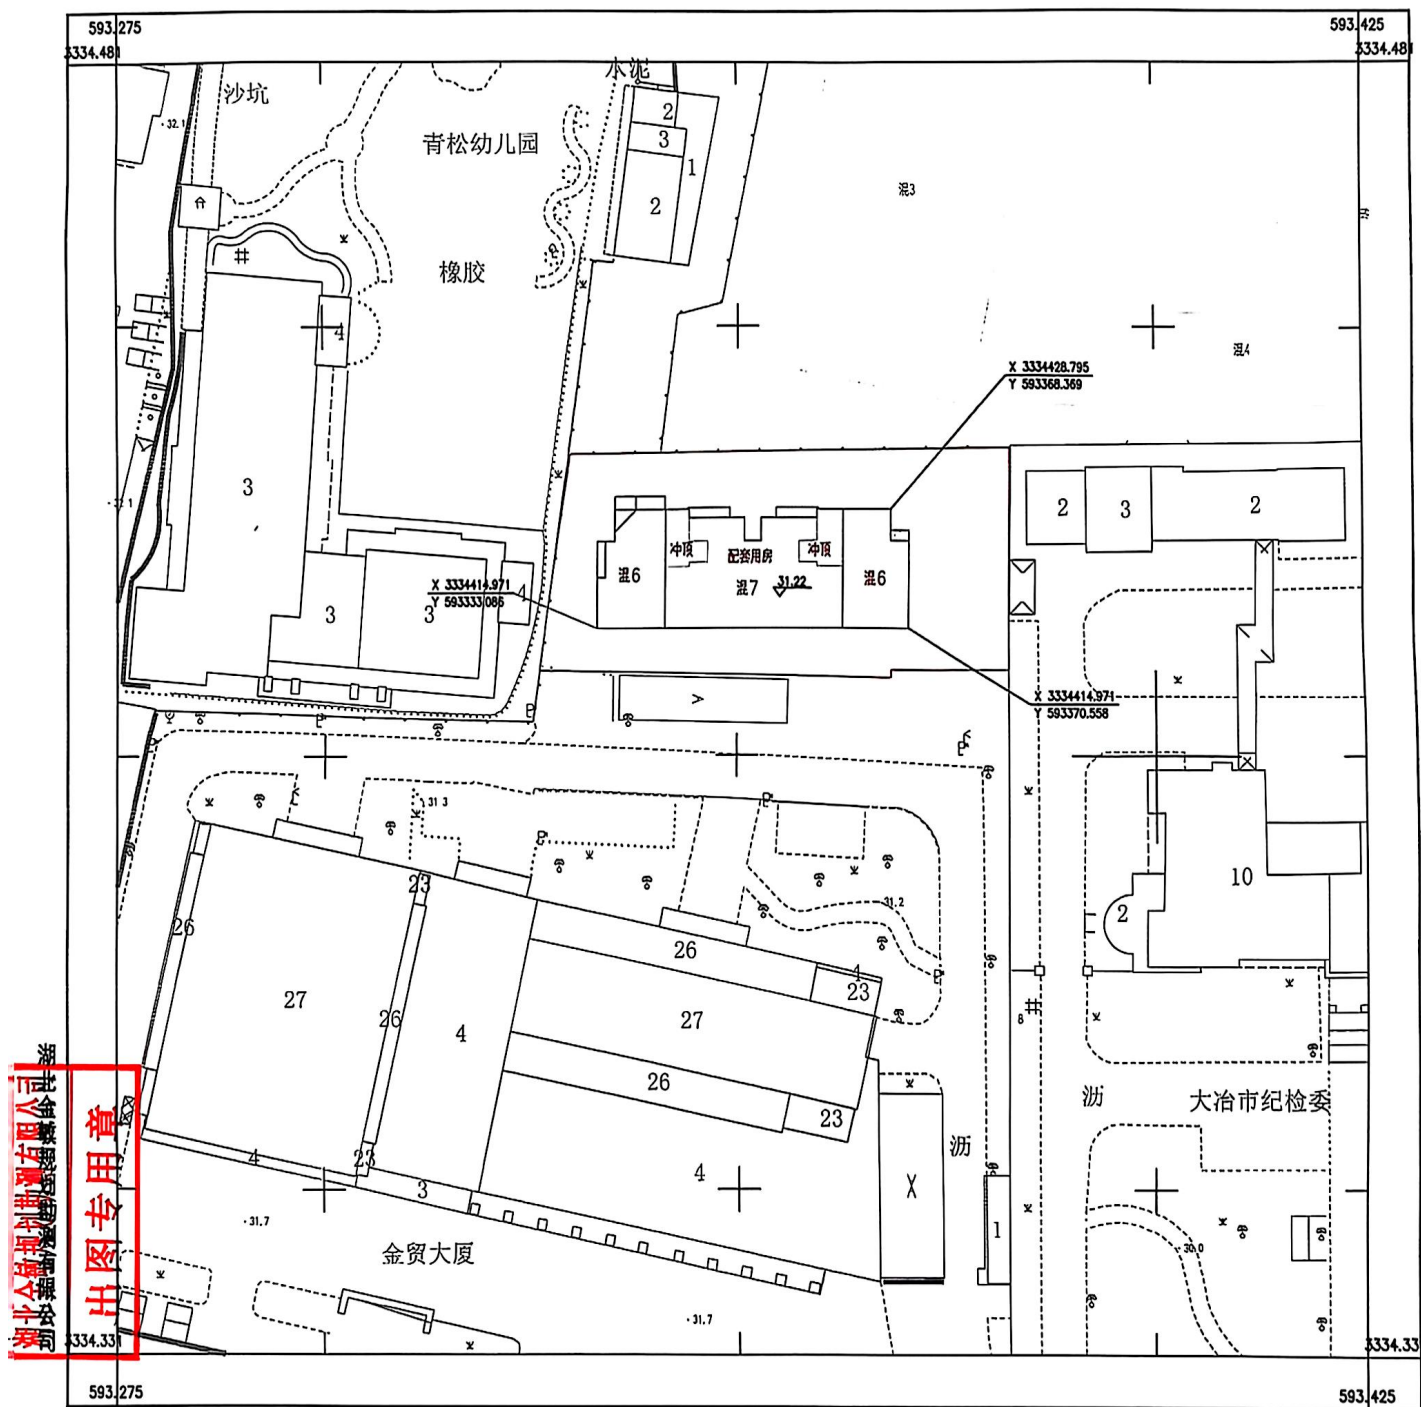

2025年1月数字化制图。
2000坐标系
1985国家高程基准,等高距为1米。
2017年版图式。

1:500

测量员: 冯定龙
绘图员: 陆湛
检查员: 黄大敏



扫描全能王 创建