


思源小区竣工图

3331.45-592.94

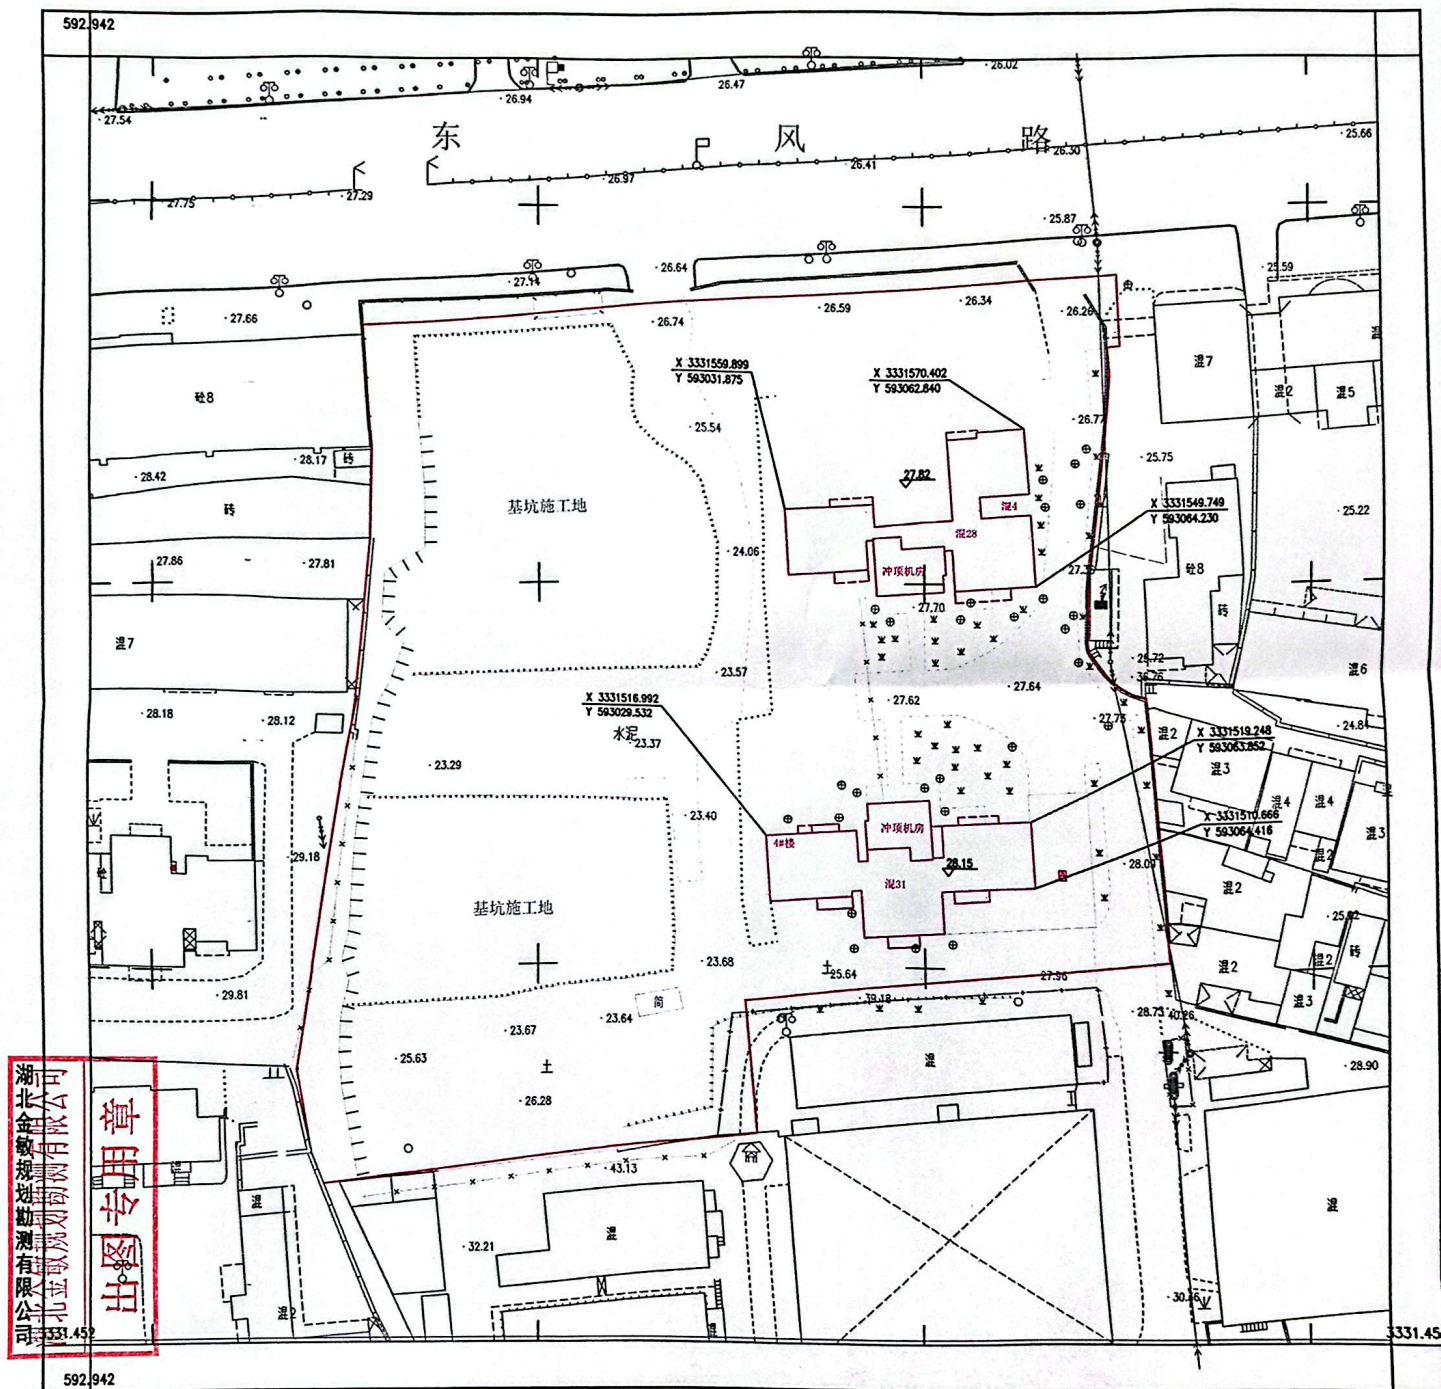

2024年12月数字化制图。
2000坐标系
1985国家高程基准, 等高距为1米。
2017年版图式。

1:500

测量员: 陆 溢
绘图员: 李 号
检查员: 黄大敏



扫描全能王 创建