


金港新城9#11#15#楼竣工图

3340.20-571.11

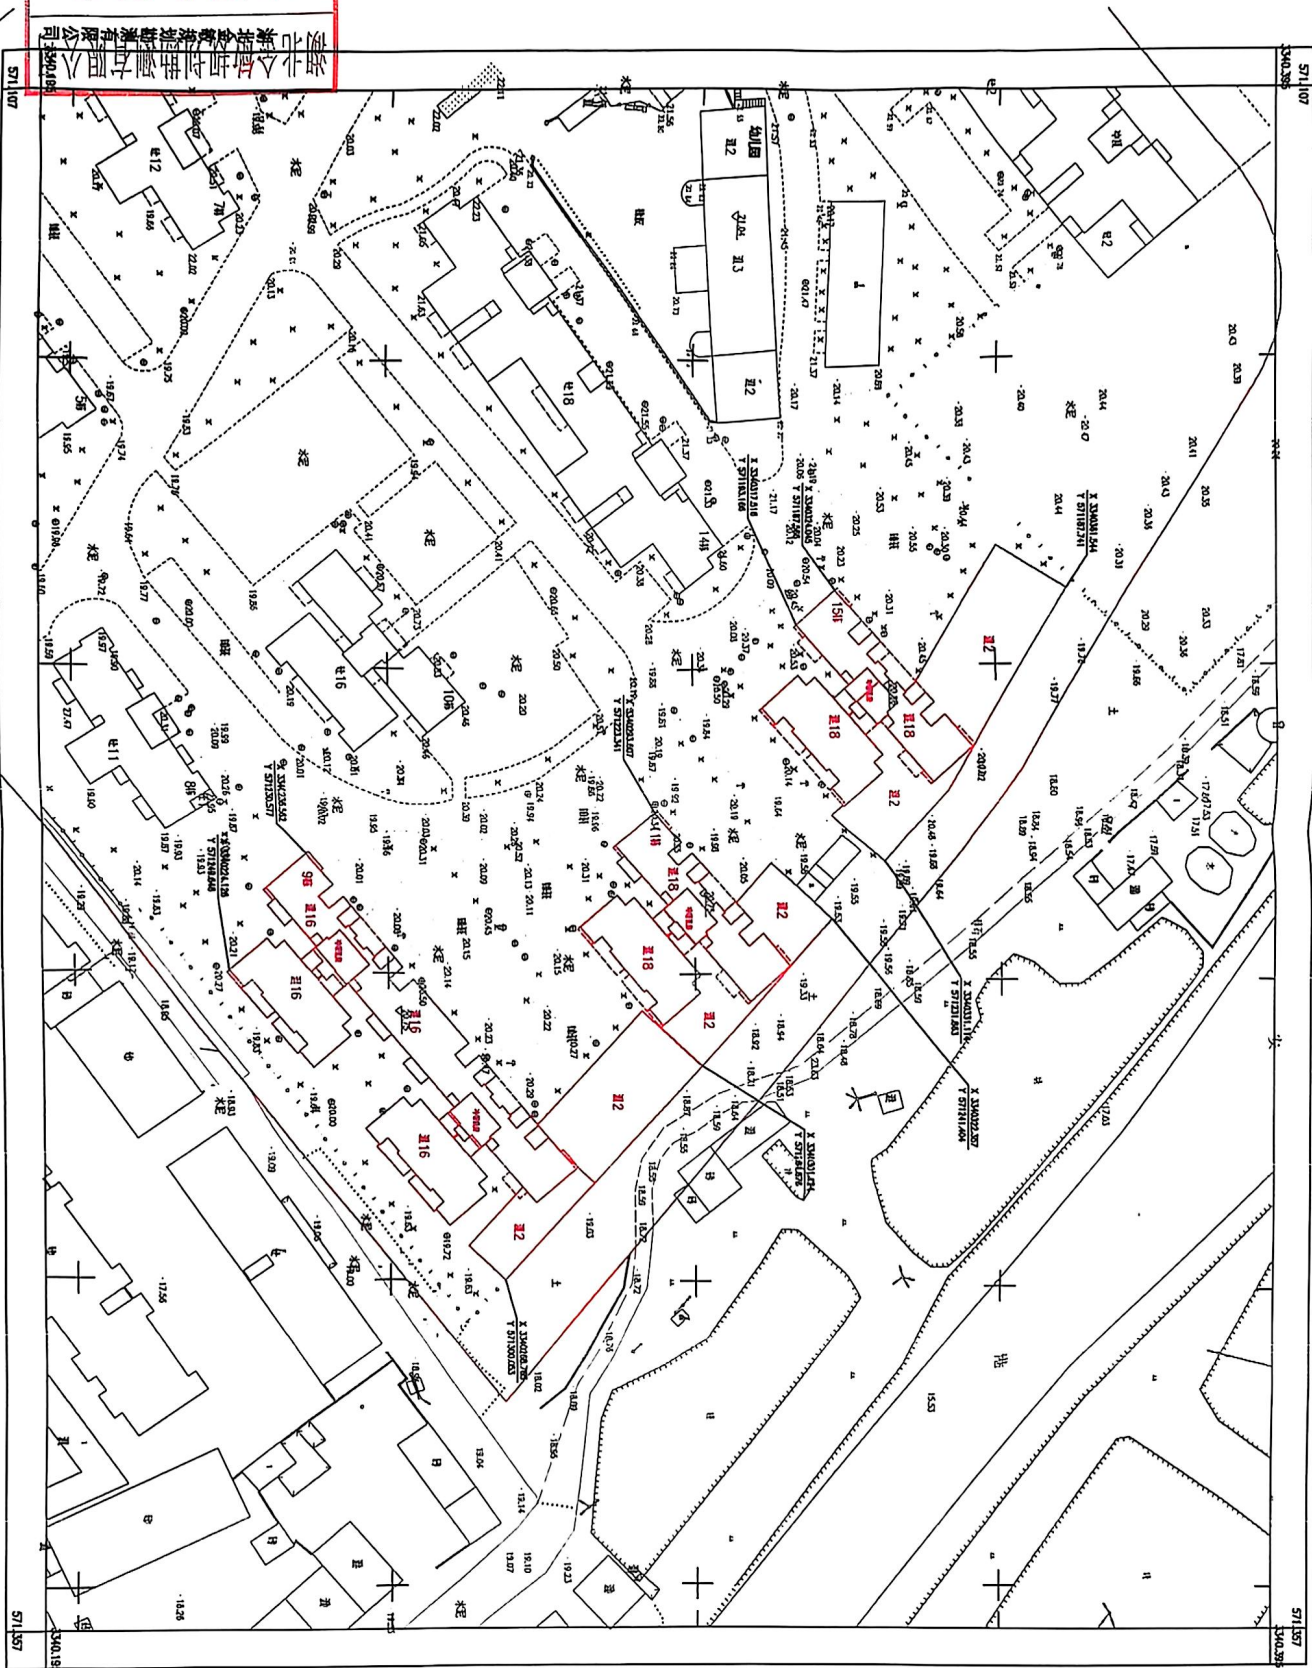

出图专用章


1:500




扫描全能王 创建