


银河湾竣工图

3329.1-38593.4

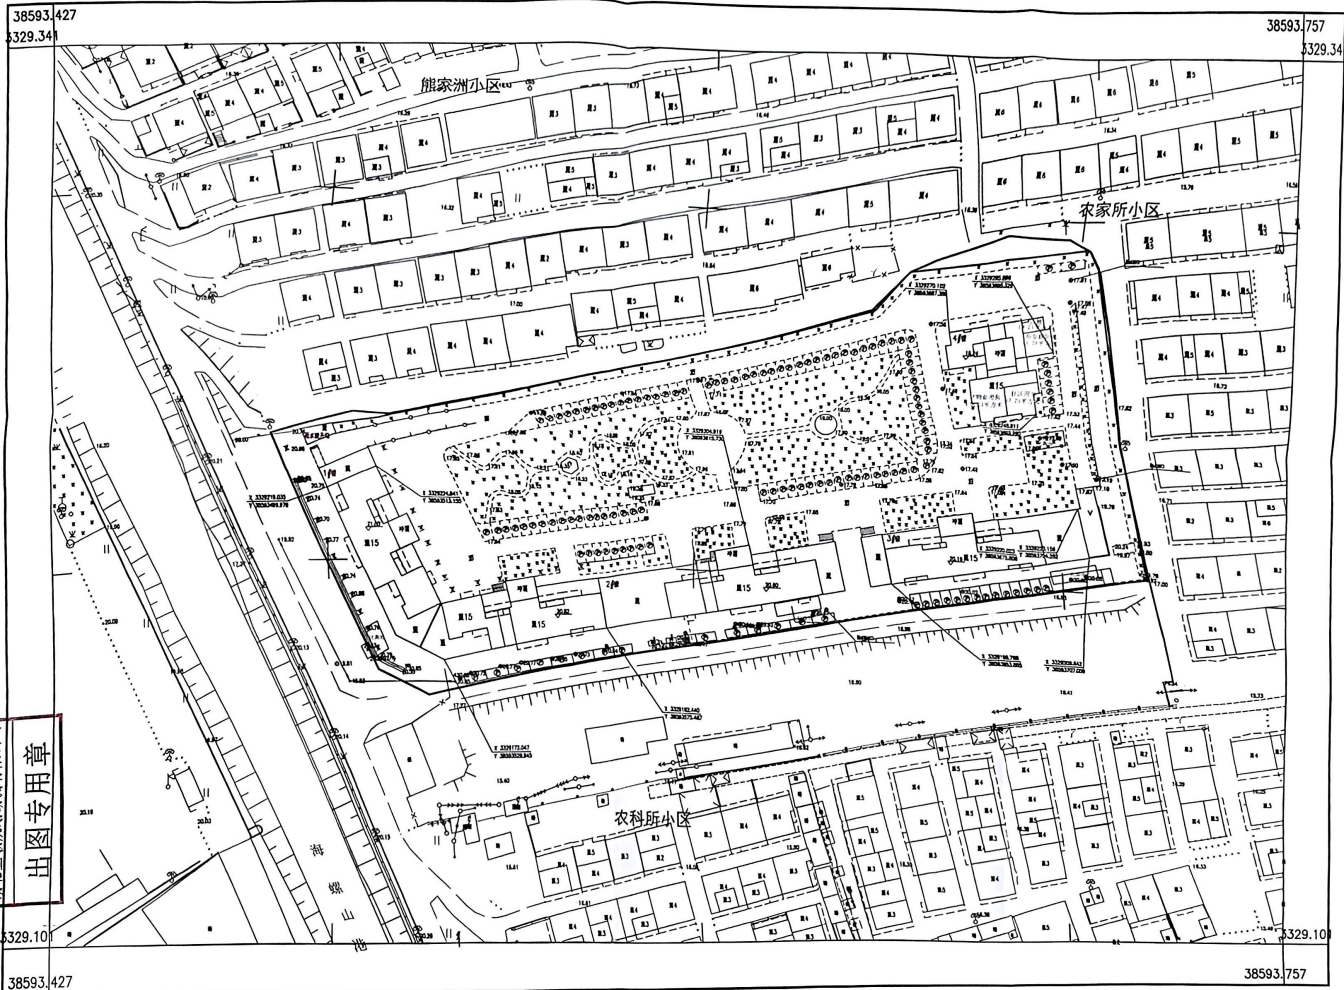

2024年2月数字化制图。
2000坐标系
1985国家高程基准,等高距为1米。
2017年版图式。

1:1000

测量员: 陆 溢
绘图员: 李 号
检查员: 黄大敏