


华祺老年公寓竣工图

3329.1—595.5

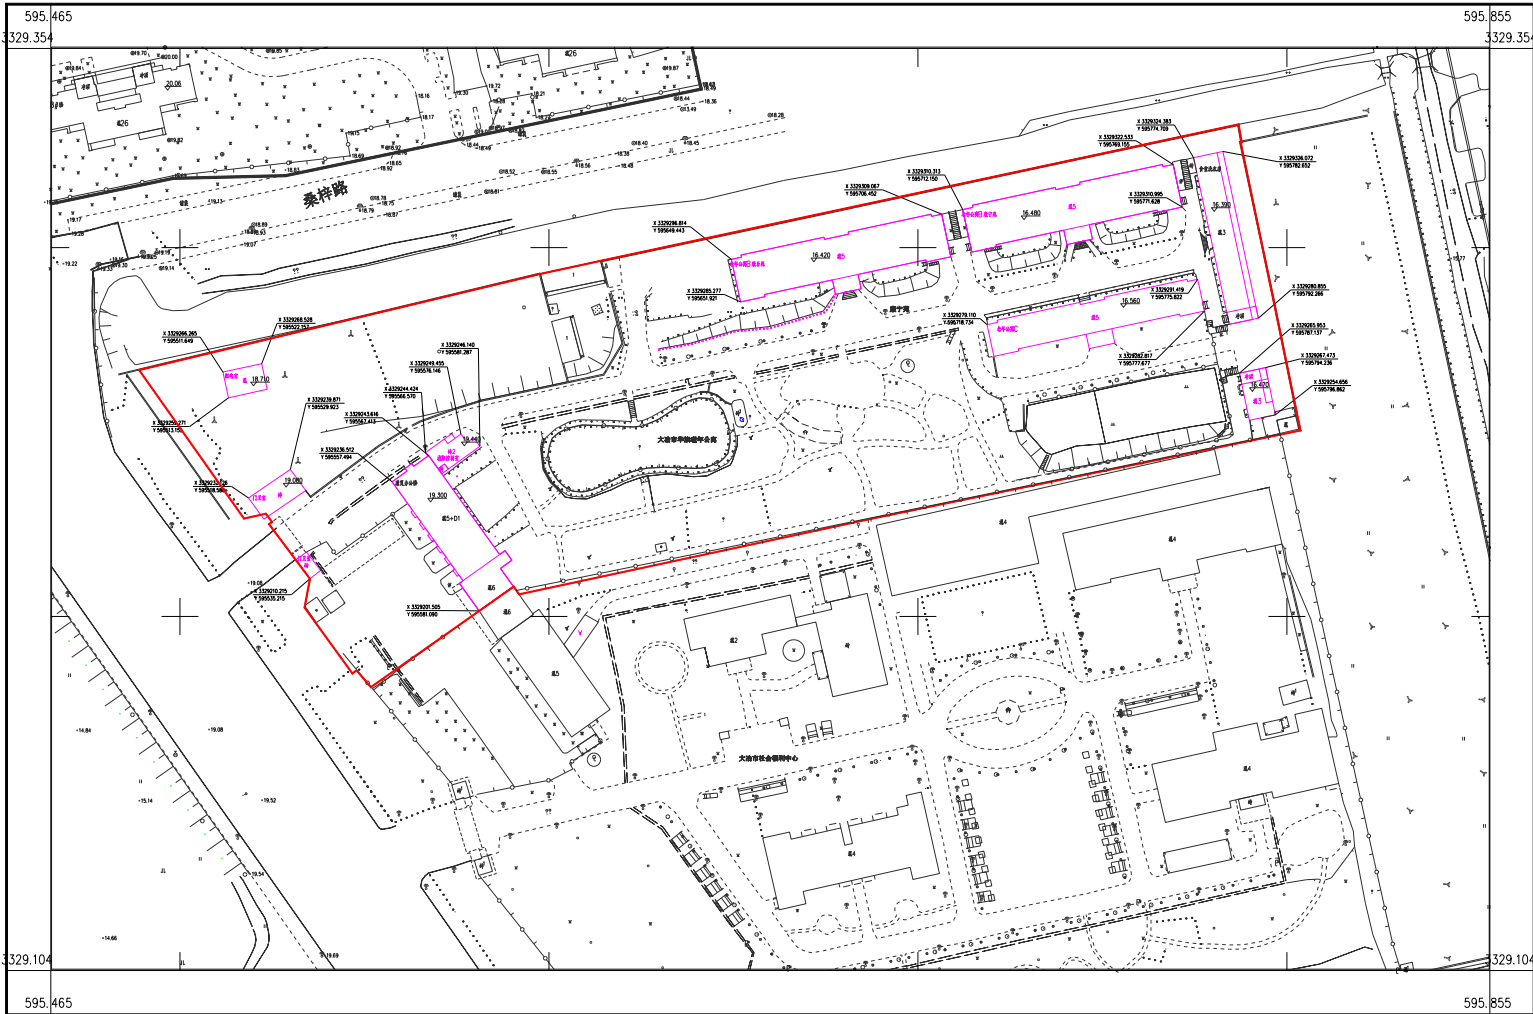

2024年7月数字化制图
2000坐标系
1985国家高程基准, 等高距为1米
2017年版图式

1:1000

测量员: 陆 溢
绘图员: 李 号
检查员: 黄大敏

湖北金敏规划勘测有限公司