



三六中央城二期竣工图

3343.92-579.19

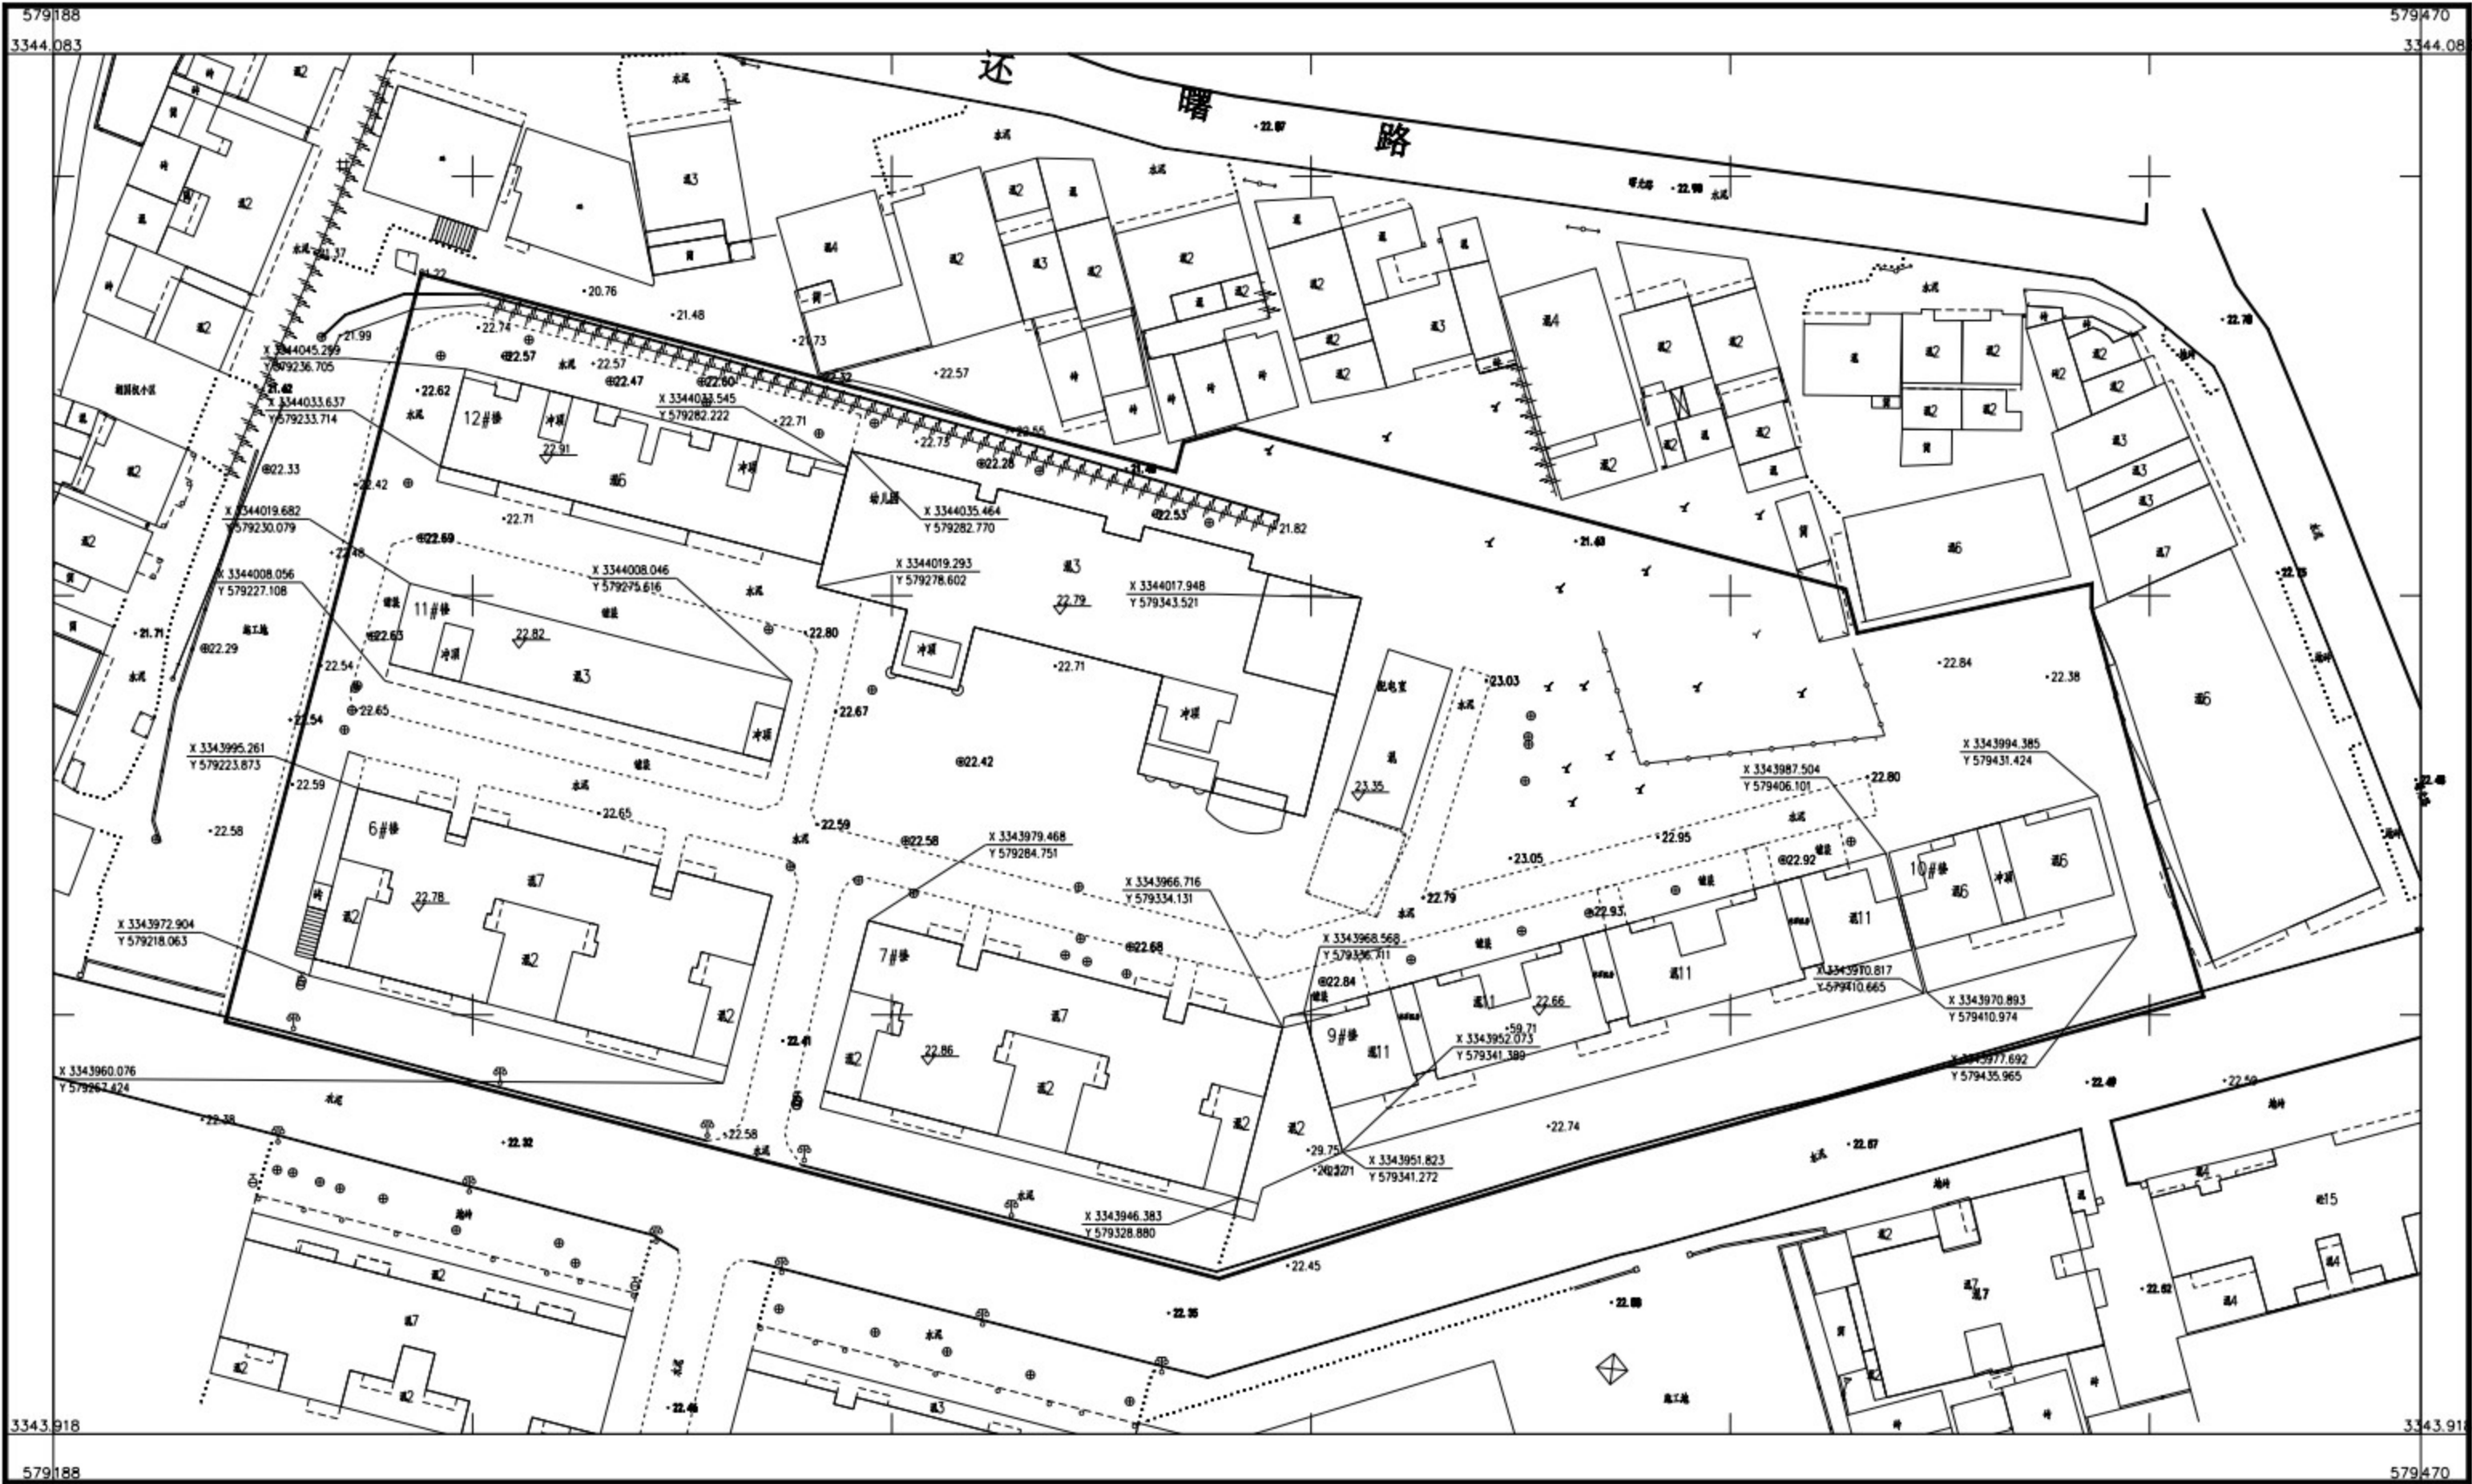

2000国家大地坐标系
1985国家高程基准,等高距为1米。
2017年版图式。
2025年10月数字化制图。

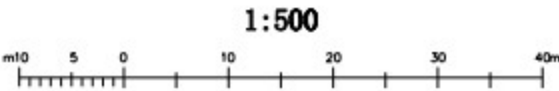

附注: 测量员: 陆澍 绘图员: 李号 检查员: 黄大敏