



三六中央城（一期）竣工图

3343.788-579.092

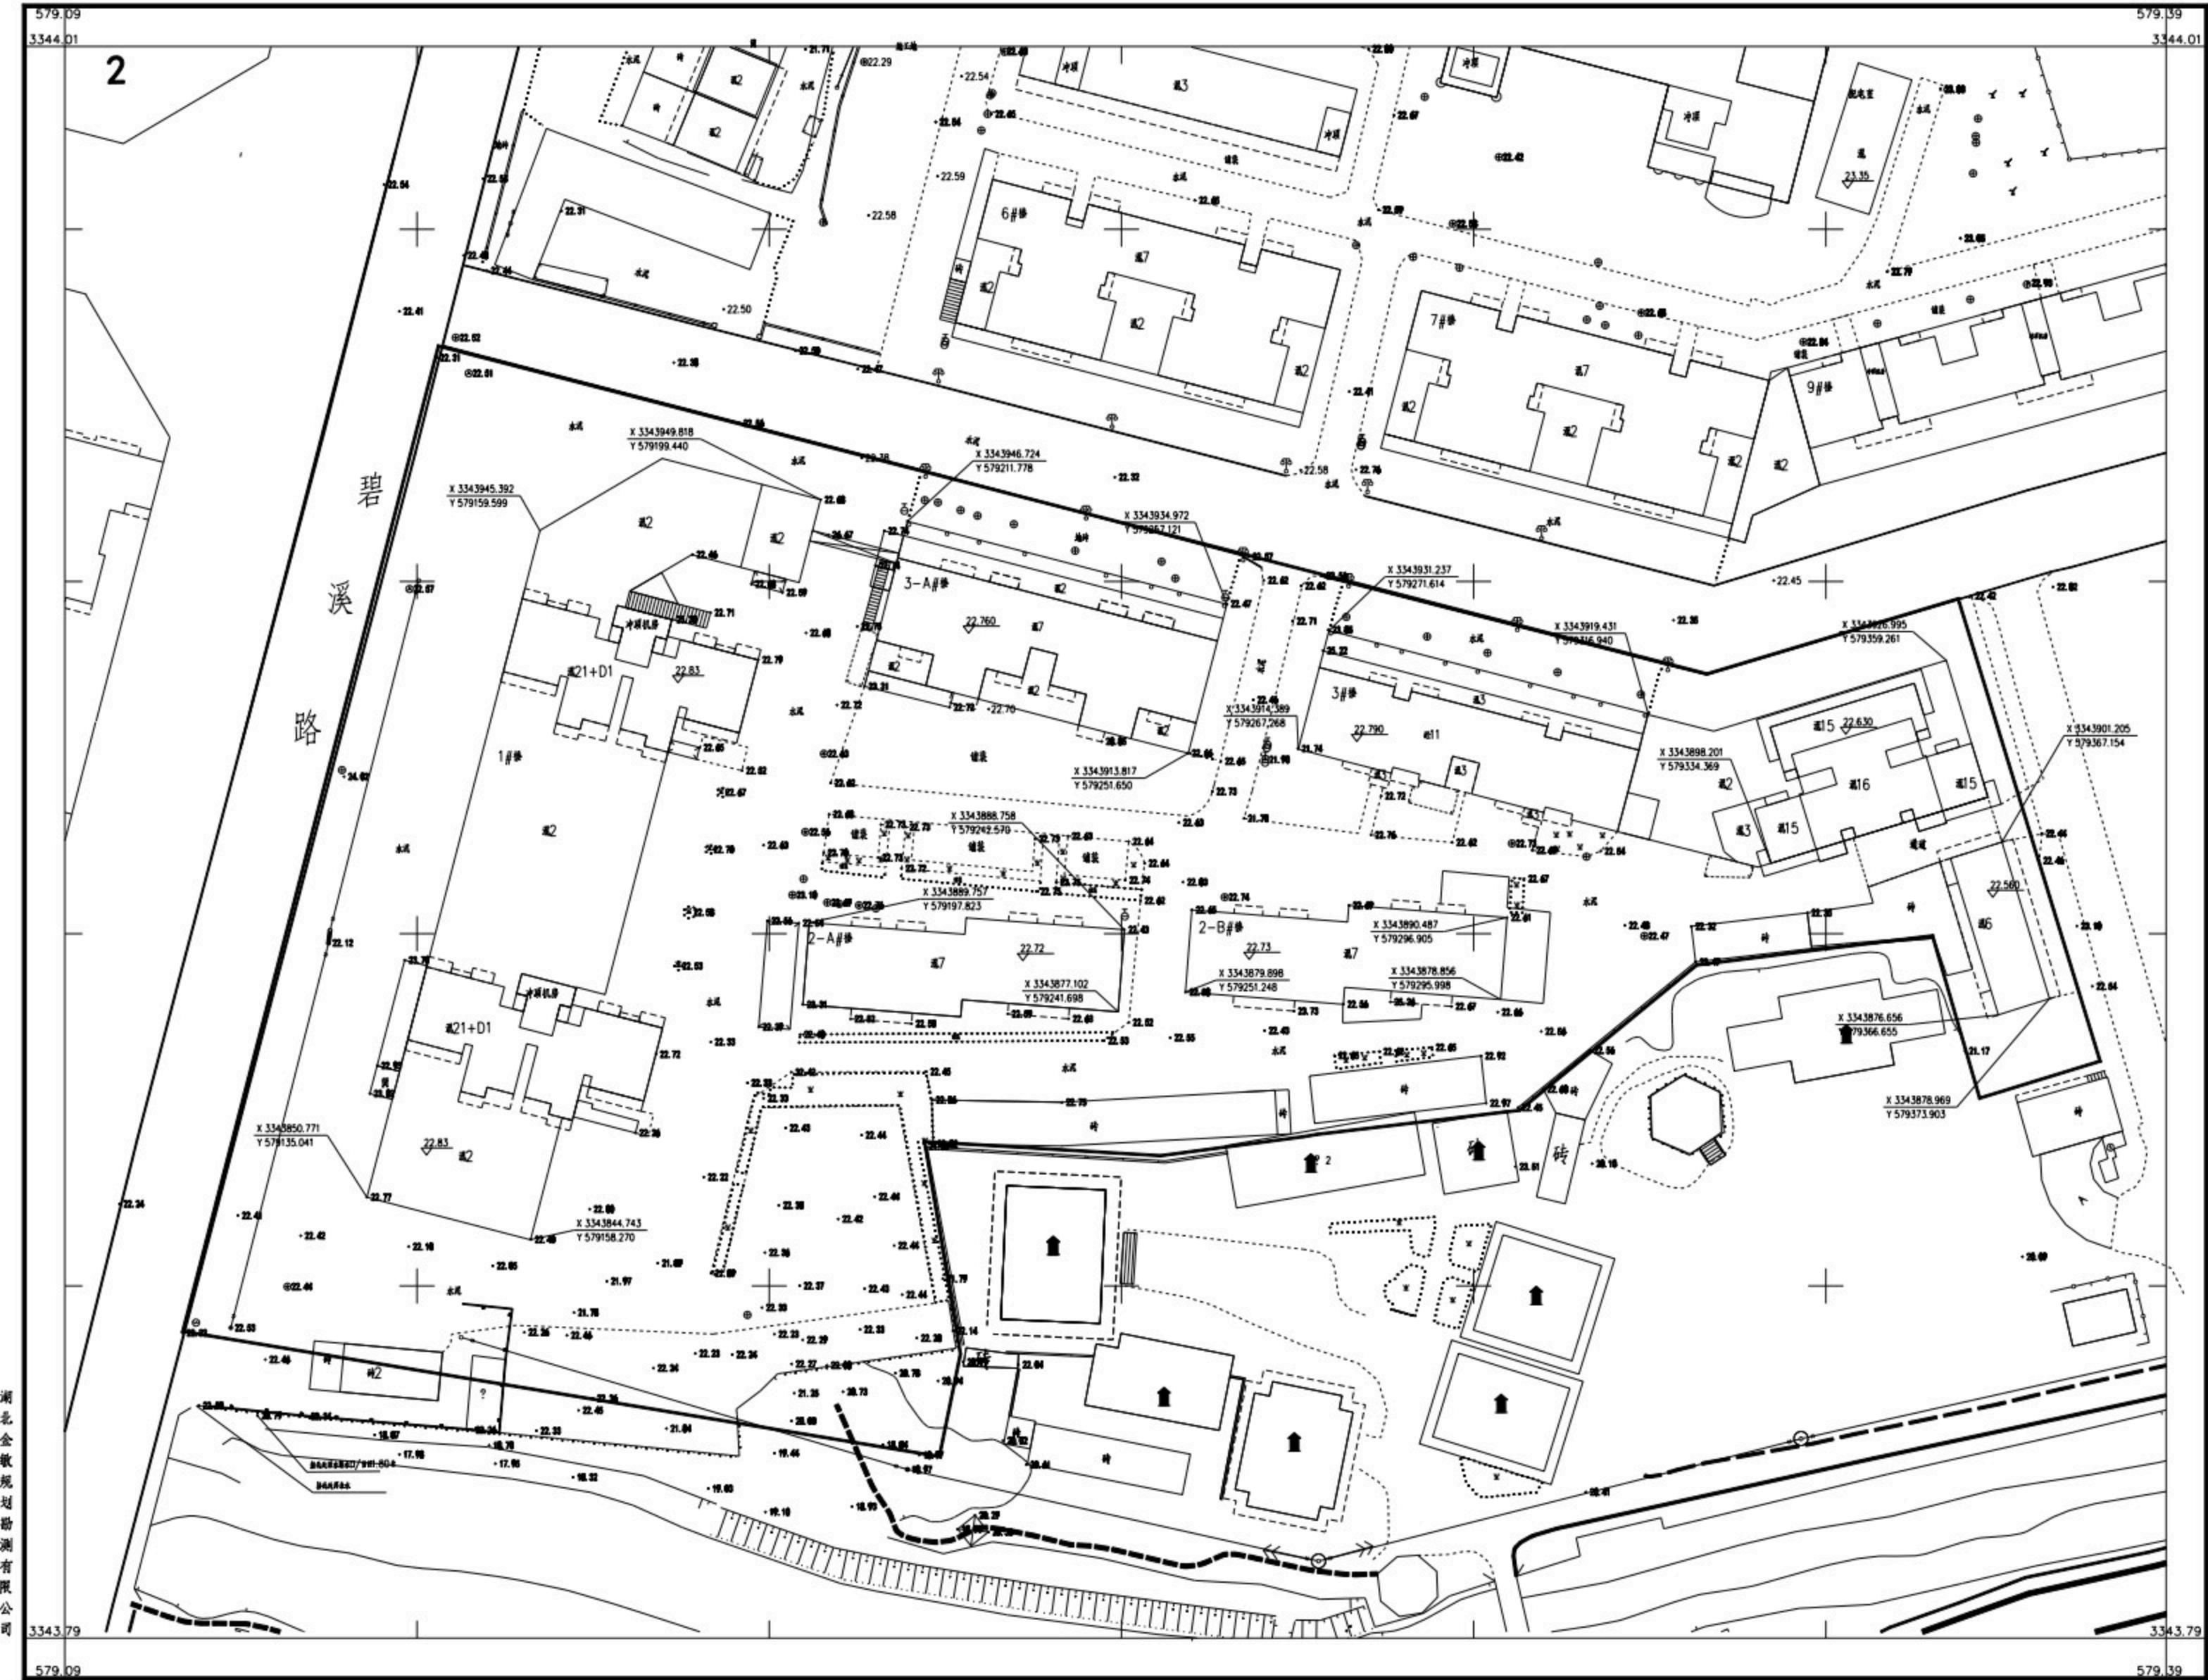

湖北金徽规划勘测有限公司

2000坐标系
1985国家高程基准, 等高距为1米
2017年现状图
2025年10月数字化成果

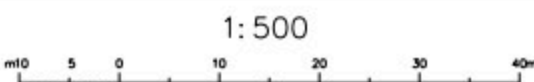

附注: 测量员: 郭一峰 绘图员: 石振中 检查员: 黄大敏