


新城大冶吾悦广场综合体一期C地块竣工图
图号: 05-09

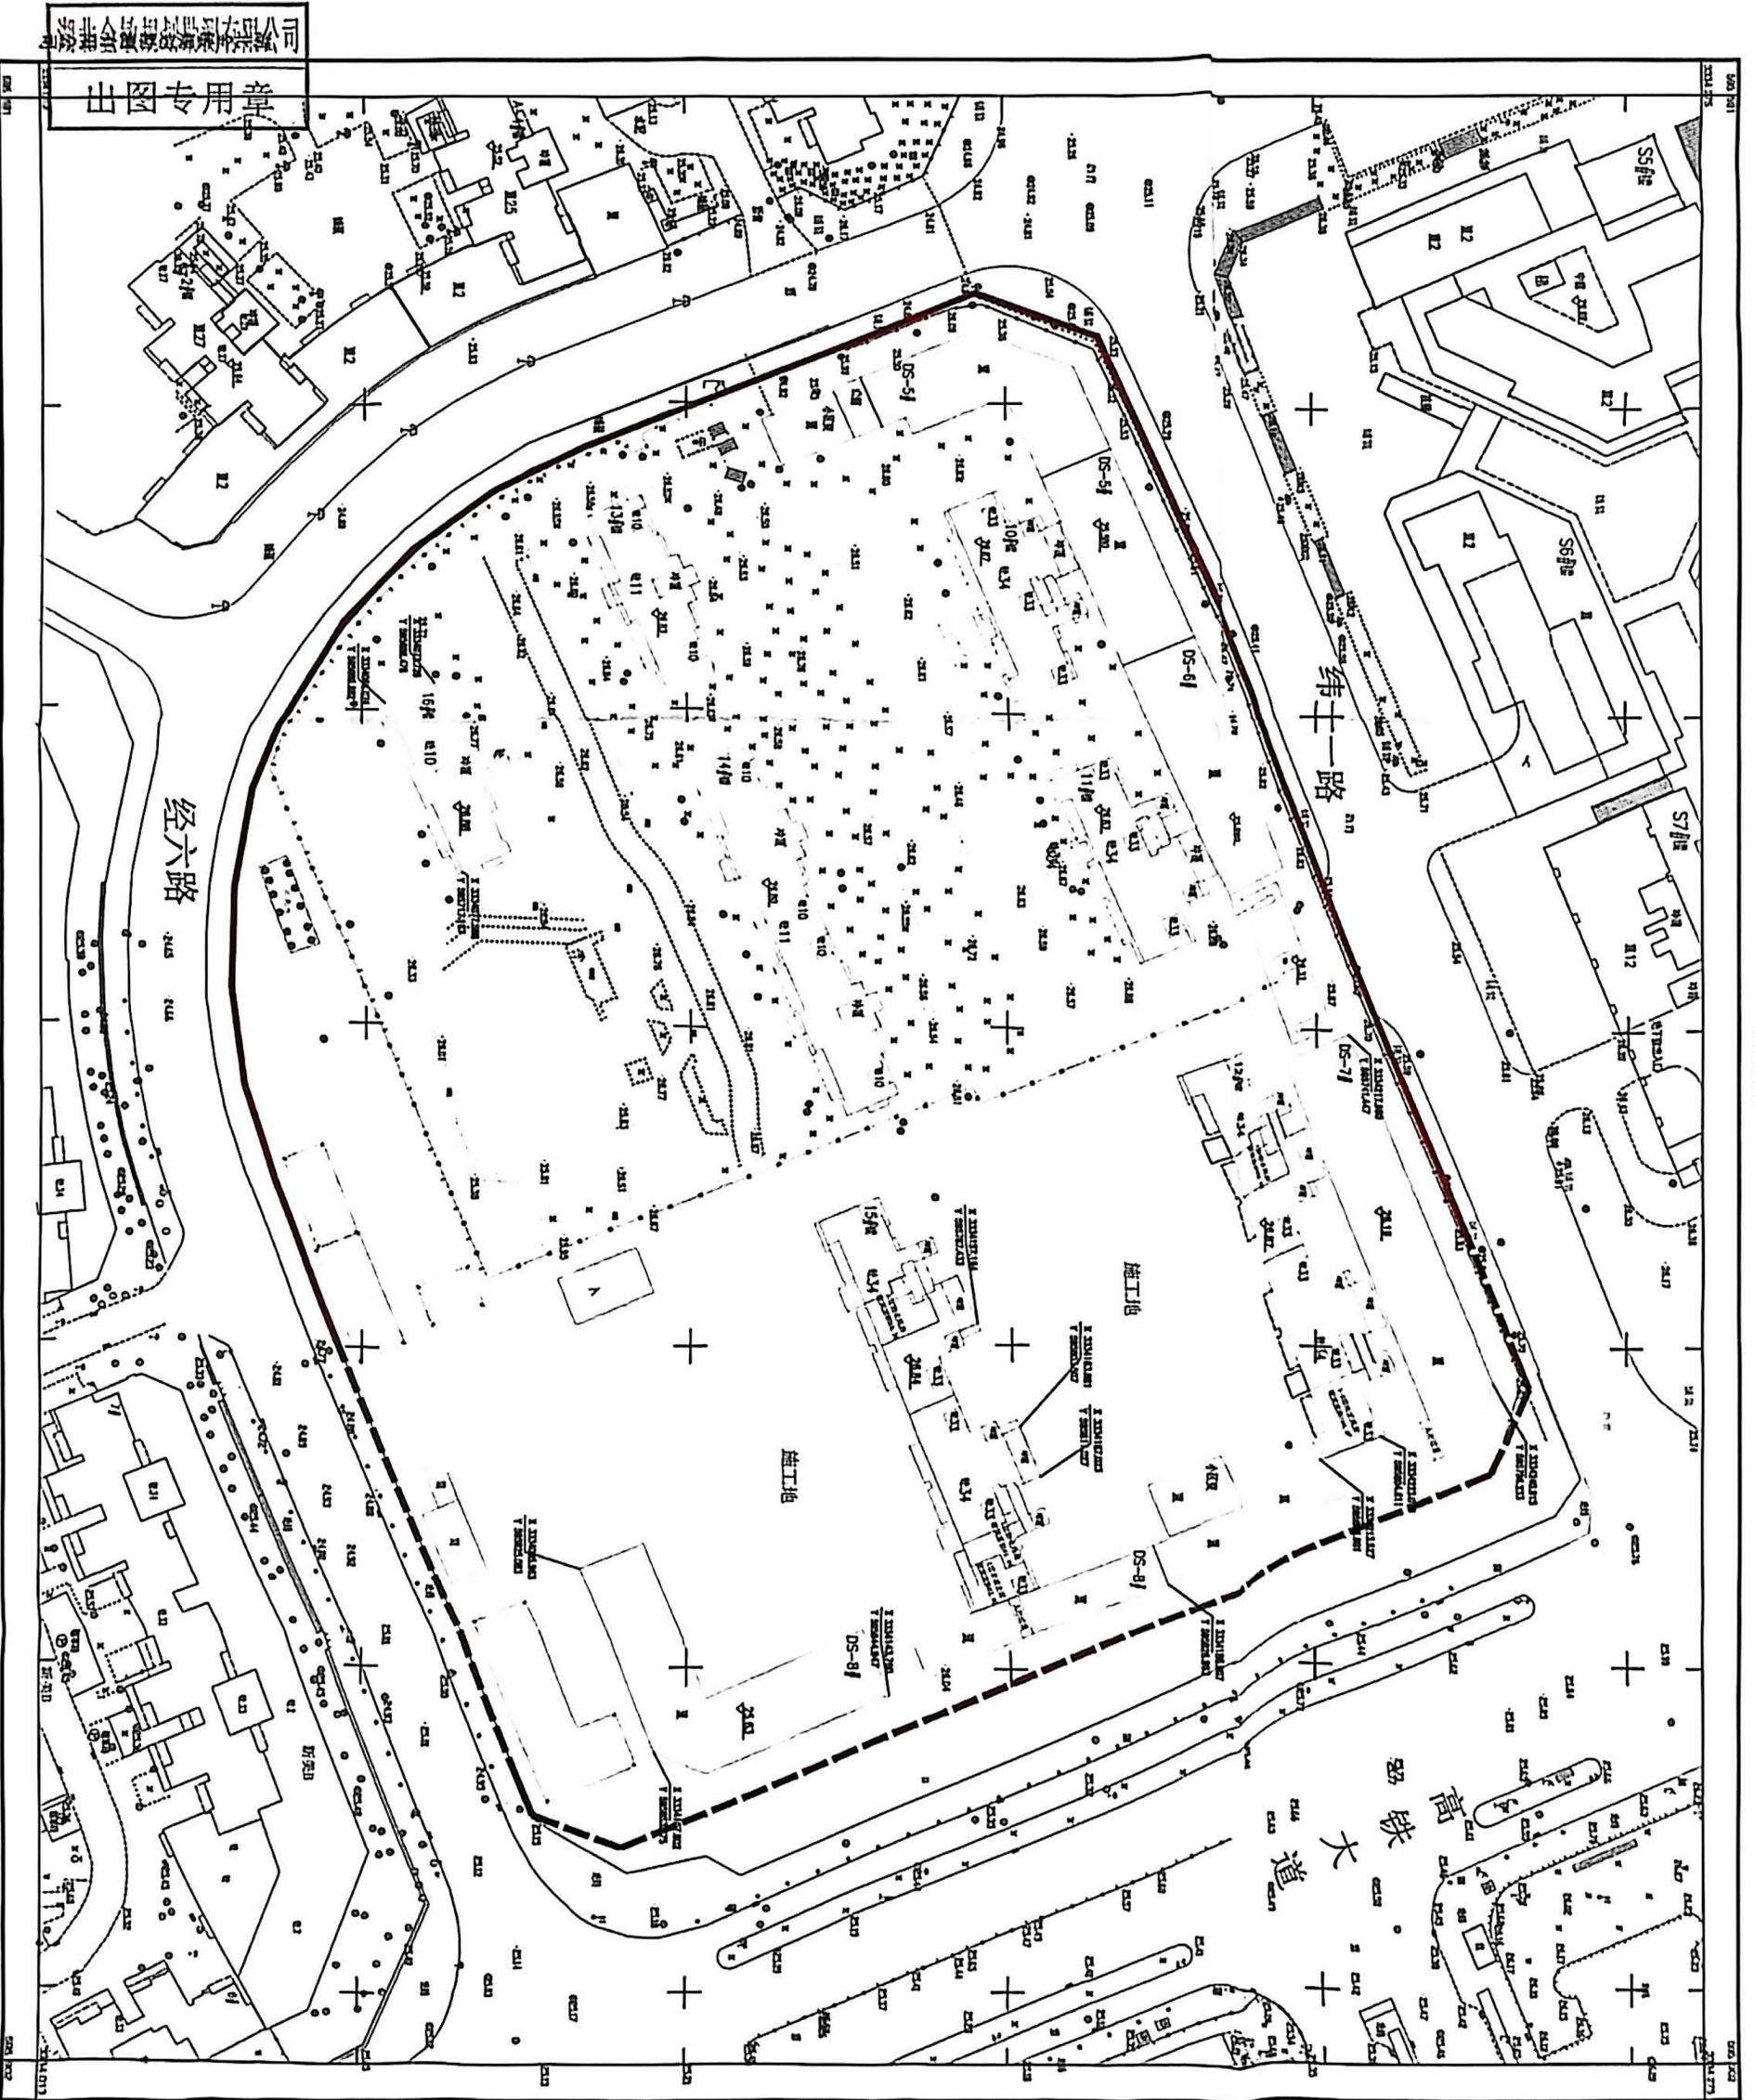

新城大冶吾悦广场综合体一期C地块竣工图

2020国家大地坐标系
1:500国家高程基准, 等高线引测

1:500

附注: 测量员: 柯定龙 绘图员: 李均 检查员: 宋大德

CS 扫描全能王
3亿人都在用的扫描App

