


- 一、规划依据:
1. 大冶市规划局 [2017] 8号会议纪要;
 2. 大冶市规划局审定的 1/500 地形图;
 3. 大冶市规划局审定的总平面图和单体方案。
- 二、规划设计说明:
1. 鉴于市人民医院门诊综合楼旧、硬件设施无法日常门诊急需求, 为改变群众就医环境, 市人民医院拟在门诊综合楼西侧新建一幢门诊综合楼。
 2. 项目所需用地均位于规划红线内, 本次不另做规划。
 3. 本项目提供修建性详细规划, 施工图设计阶段, 在施工图设计时必须满足相关建筑设计规范要求, 施工阶段时须按技术规范实施。
- 三、技术经济指标:
1. 建筑基底面积: 1153.50m²
 2. 总建筑面积: 2201.78m²



大冶市人民医院急诊综合大楼竣工图
3331.3-496.9

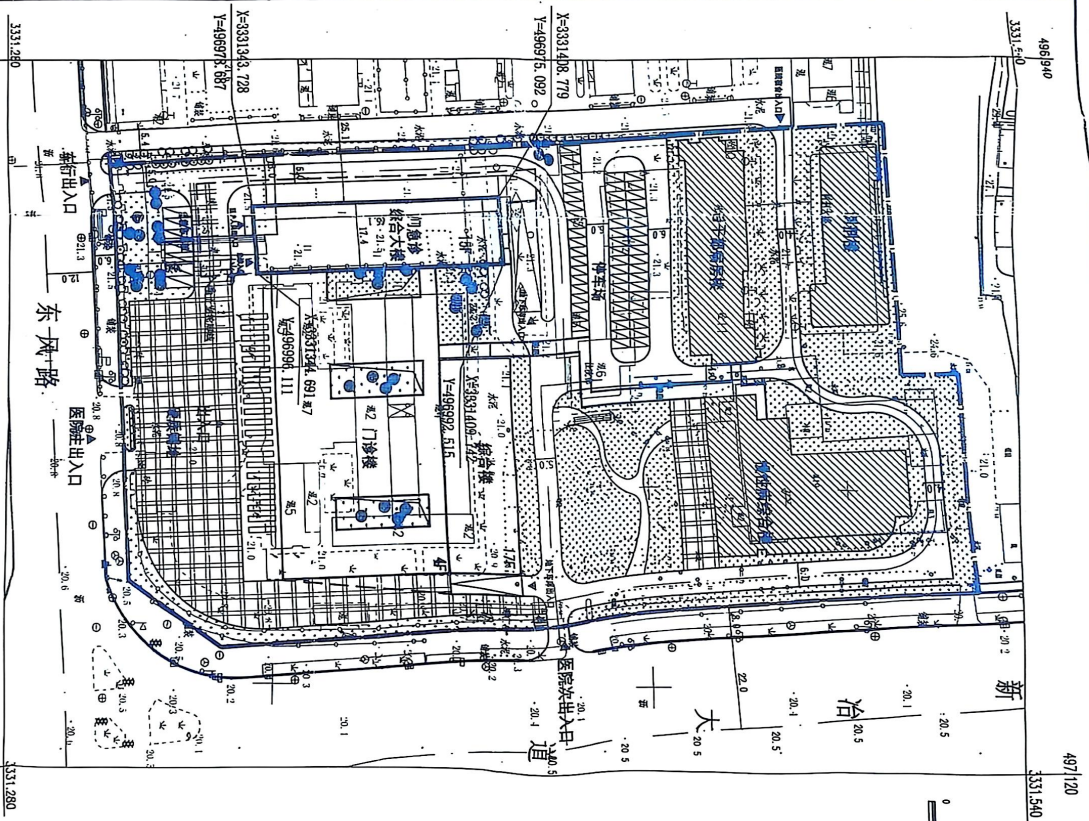