


# 誉邦·长乐府 (8#楼) 竣工图

3334.2-591.4

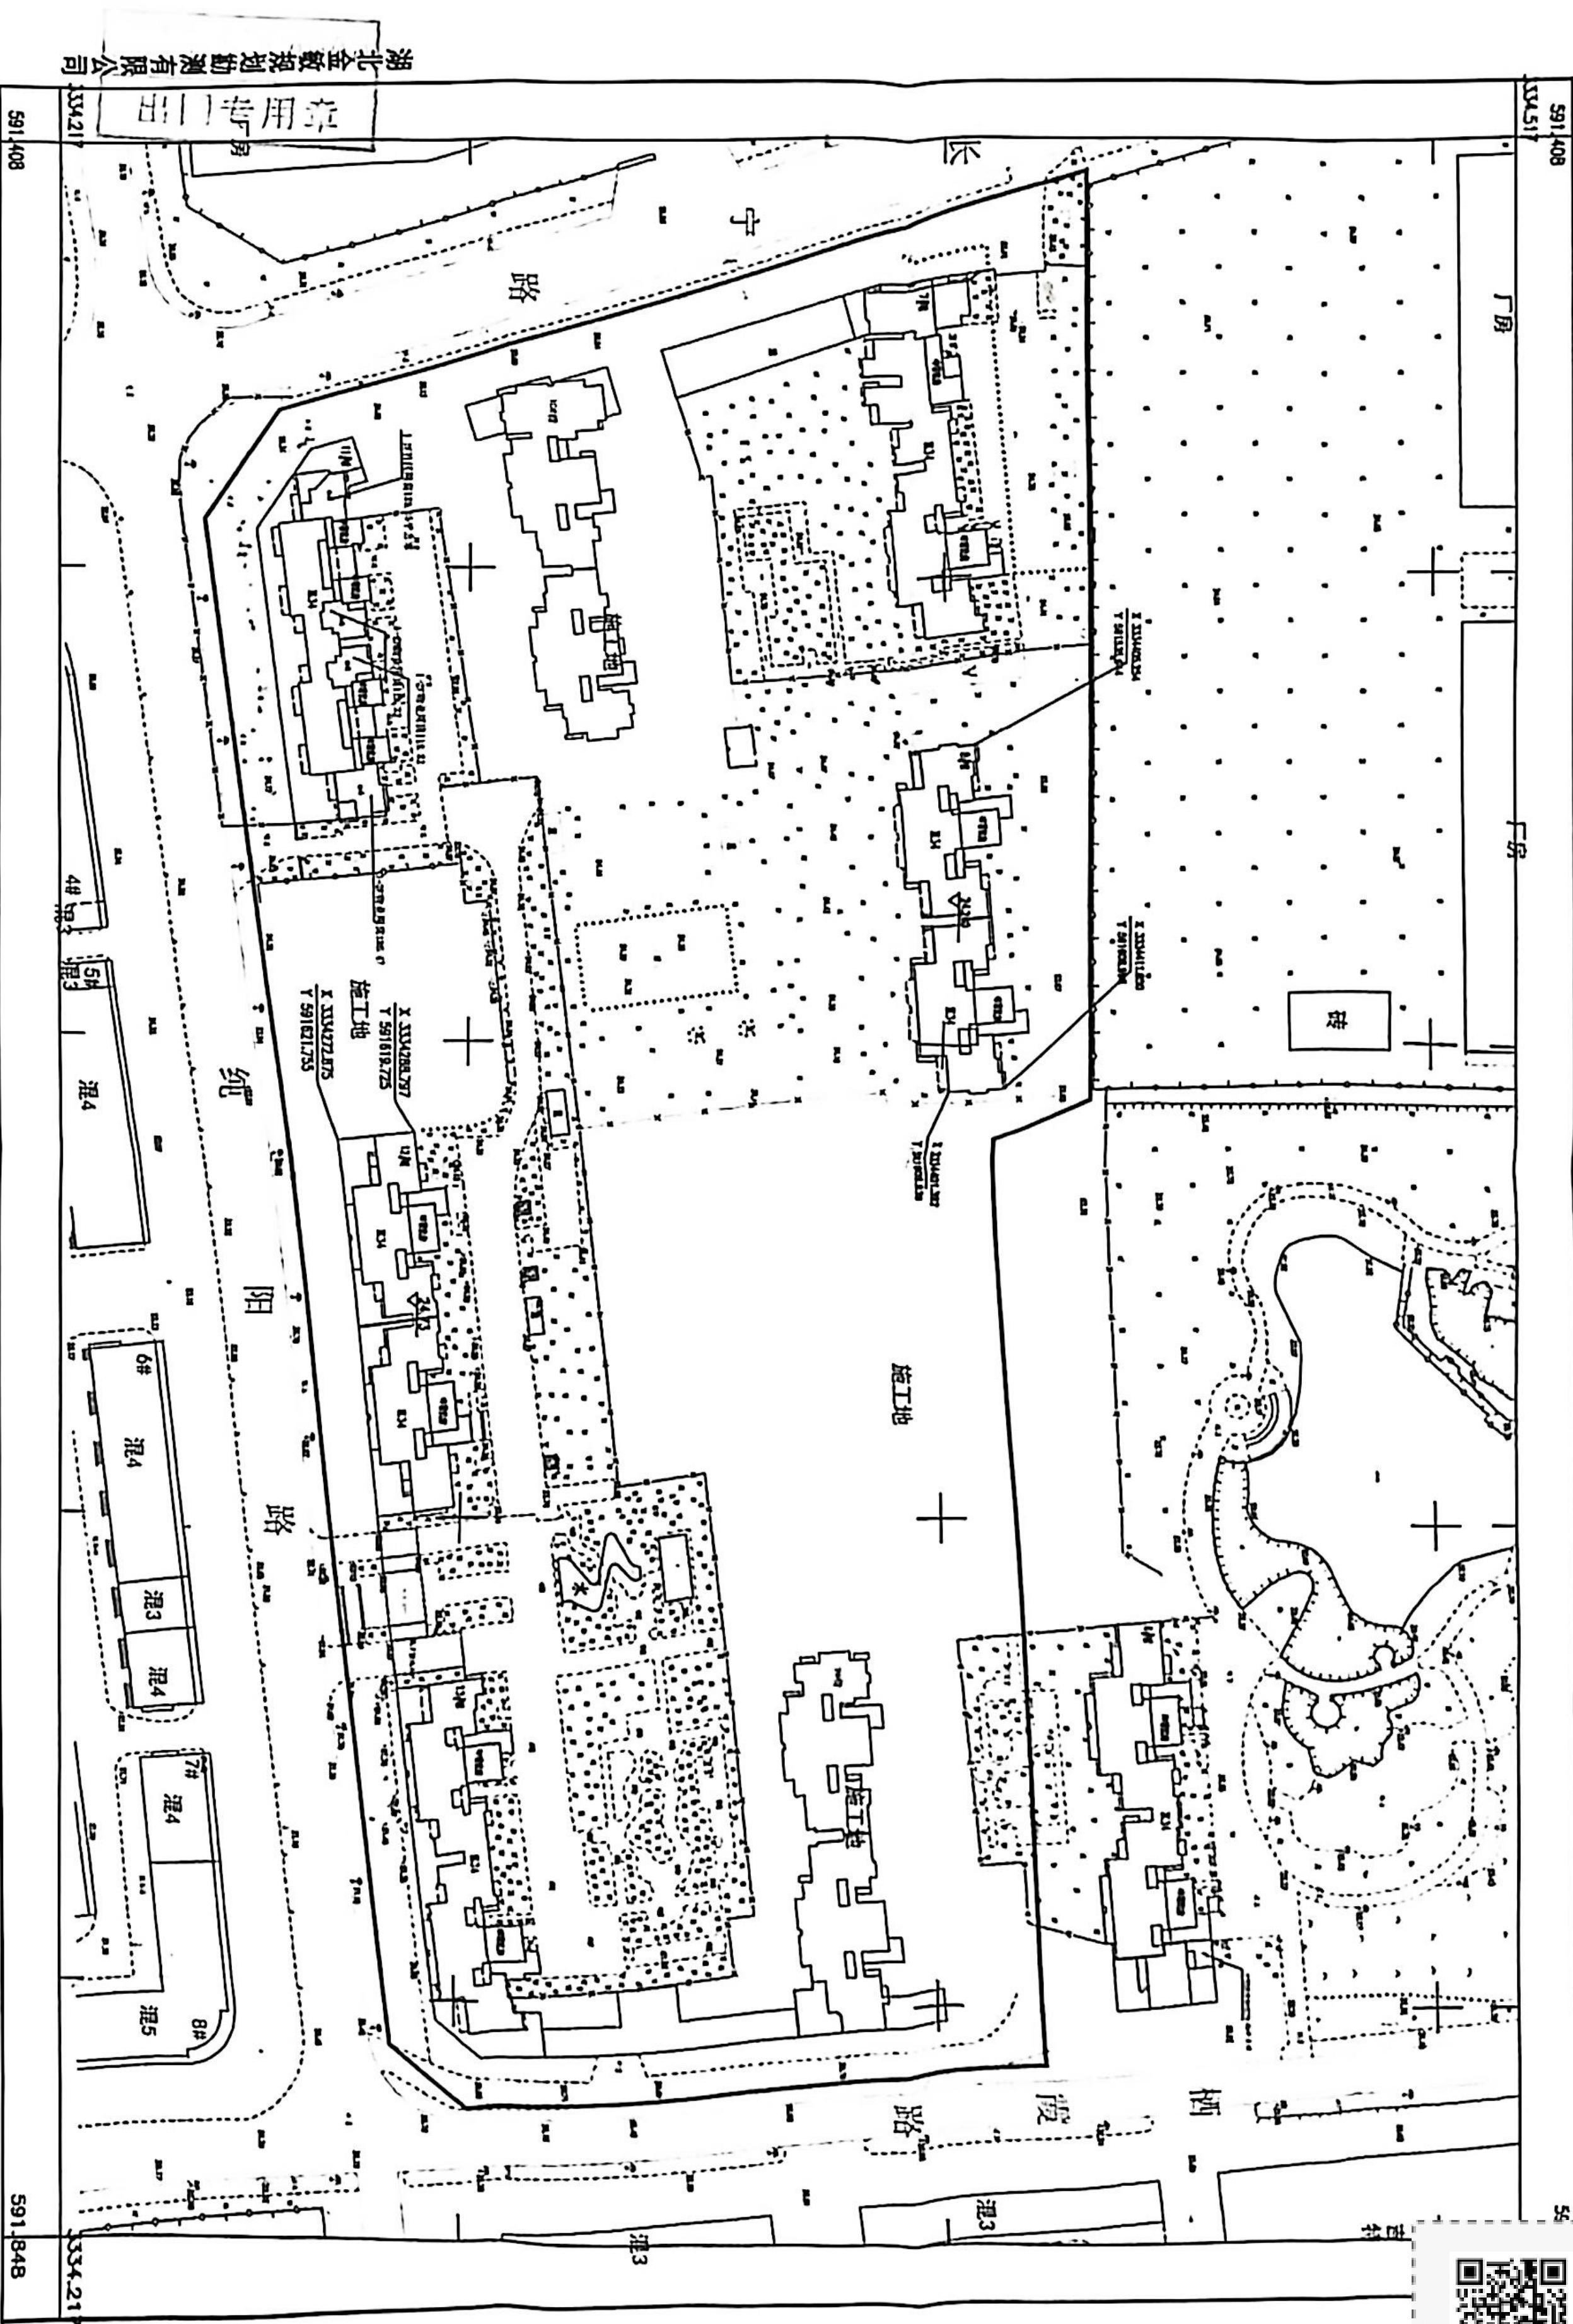

湖北金敏规划勘测有限公司

2025年11月竣工图  
2000坐标系  
1985国家高程基准, 等高距为1米,  
2017年版图式.

1:1000

制图员: 陆浩  
绘图员: 李号  
检查员: 黄大敏